
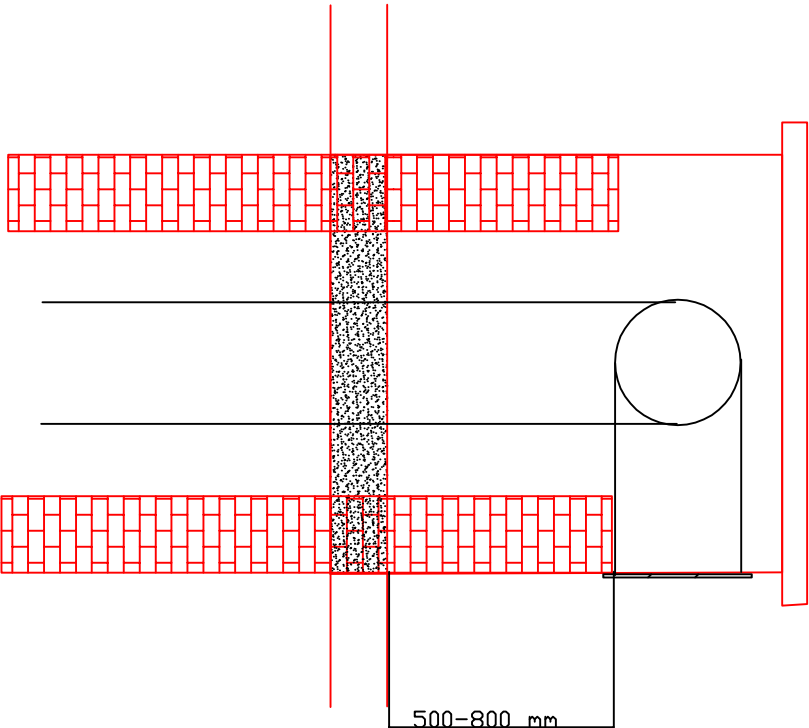
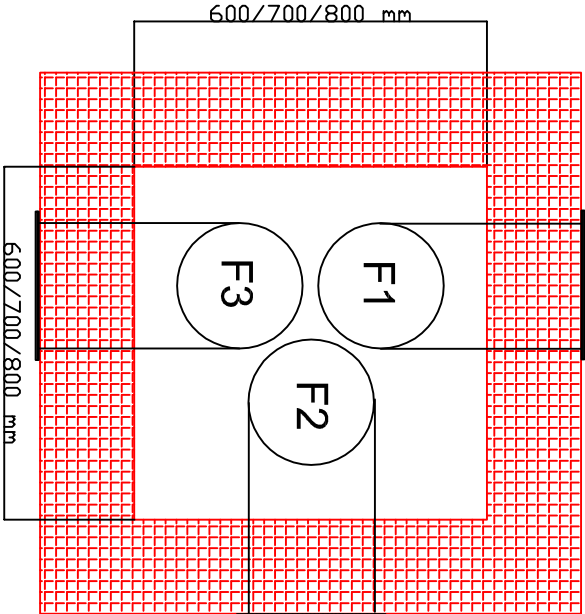
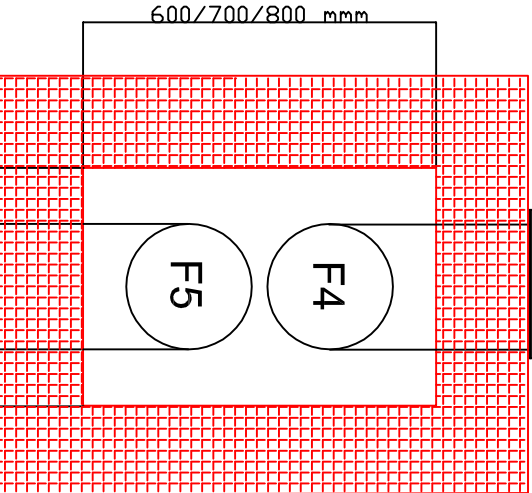
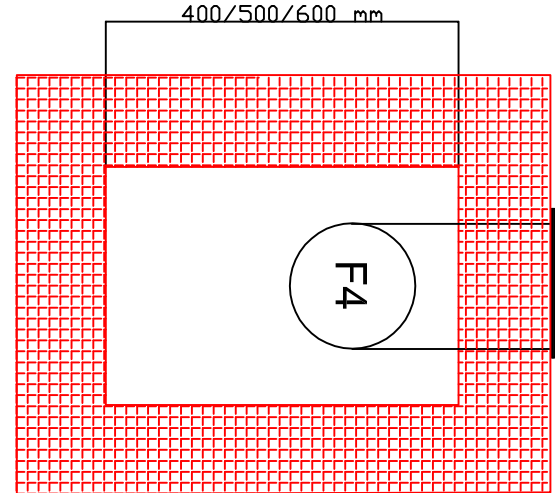


SBOCCO PIANO TERRA - MANUFATTO TIPO FIORIERA

DIAMETRO CONDOTTA 200/250/315 mm.

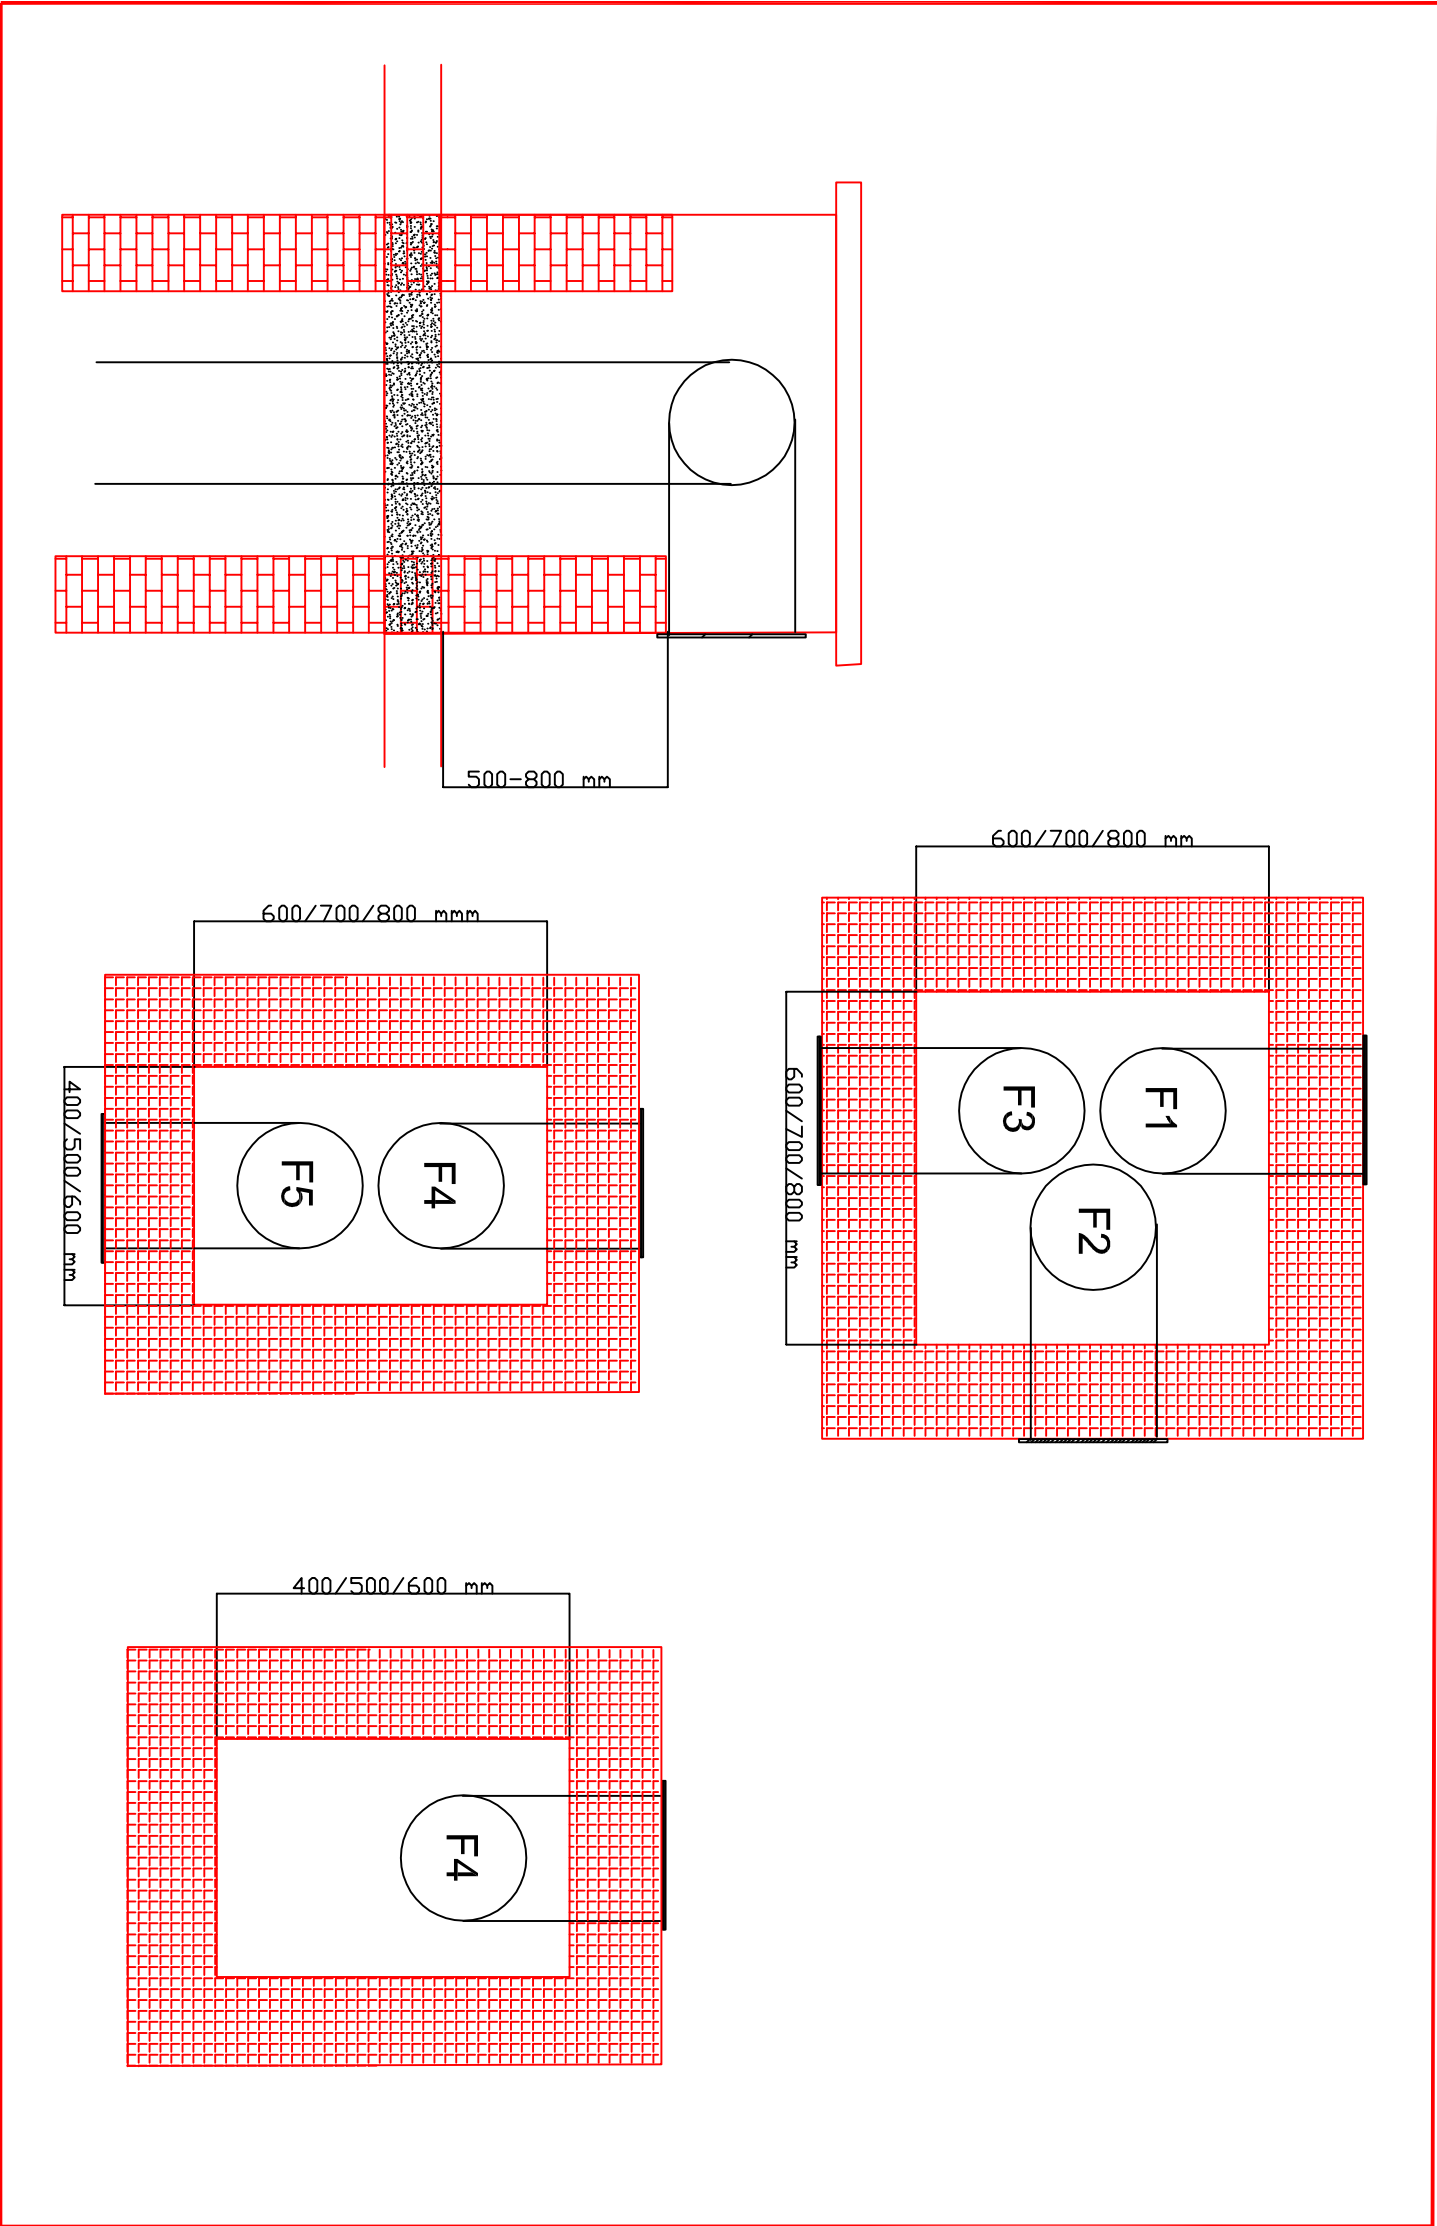

<div><div>ESSECI</div><div>SICUREZZA-ANTINCENDIO-AMBIENTE</div><div>Strada Bosse Dora 75 10093 Collegno (TO)</div></div>				
09				
08				
07				
06				
05				
04				
03				
02				
01				
00				
AS-BUILT				
REVISIONE	DESCRIZIONE REVISIONI E RIFERIMENTI AD EVENTUALI DOCUMENTI SOSTITUITI			DATA
	DATA	ENTE	SIGLA/NOME	FIRMA
REDAZIONE	20/11/10	U.T.	S.G.	
CONTROLLO ED EMISSIONE	1/10/10	U.T.	G.C.	
AUTORIZZAZIONE	20/11/10	DIREZ.	G.C.	